



CORTE AA'

ESCALA: 1/150

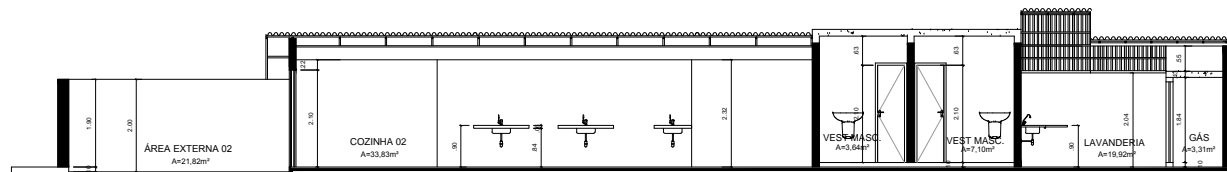

CORTE BB'

ESCALA: 1/150

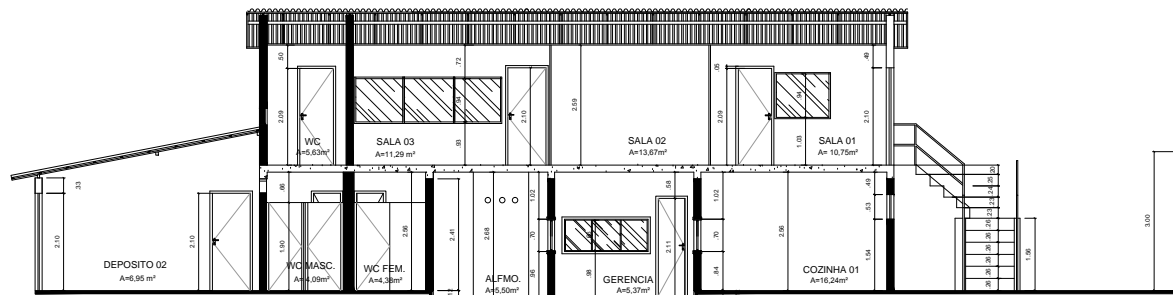

CORTE CC'

ESCALA: 1/150



EMPRESA MARANHENSE DE ADMINISTRAÇÃO PORTUÁRIA - EMAP

EMPRESA MARANHENSE DE ADMINISTRAÇÃO PORTUÁRIA
E M A P
GOVERNO DO ESTADO DO MARANHÃO

TÍTULO: **ASBUILT DO PRÉDIO OCUPADO PELO RESTAURANTE CATALANA**

LOGO:

Nº CONTRATADA:

RESP. TÉCNICO:

PROJETO:

CORTES AA', BB' E CC'

Nº EMAP:

DS - PI - 1215 - 0002 - R00

DATA:

NOVEMBRO 2014

ESCALA:

1/150

REVISÃO:

00

Nº PRANCHA:

05

06