


FACHADA PRINCIPAL

ESCALA: 1/100

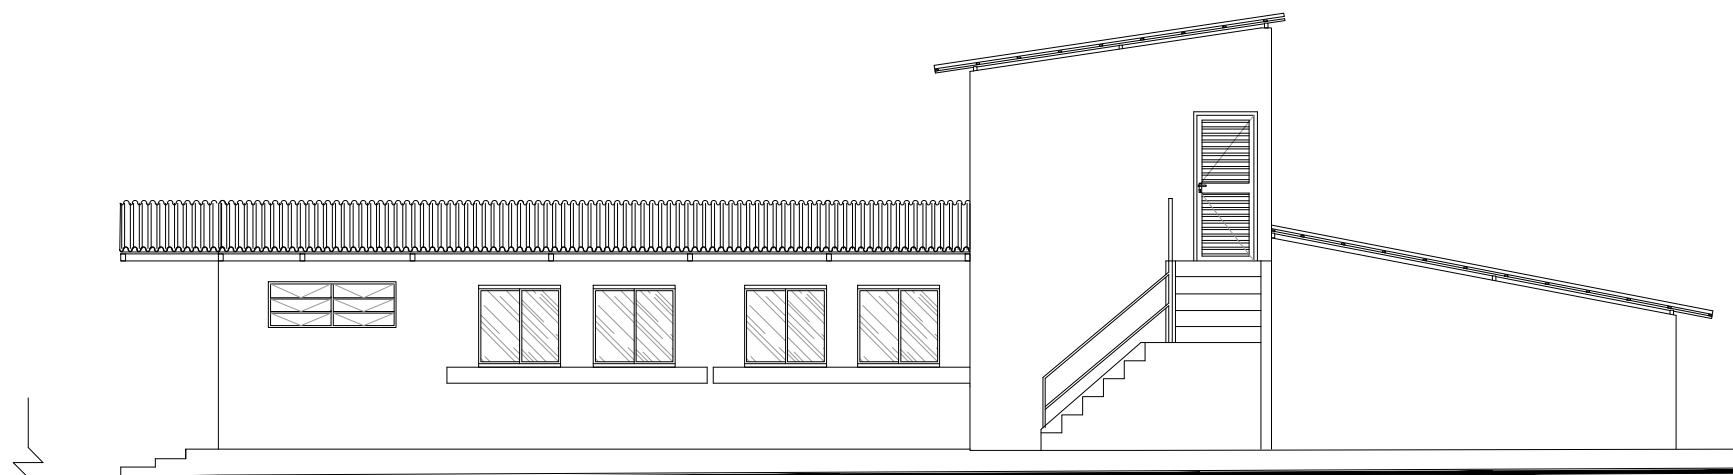

FACHADA LATERAL ESQUERDA

ESCALA: 1/100



EMPRESA MARANHENSE DE ADMINISTRAÇÃO PORTUÁRIA
E M A P
GOVERNO DO ESTADO DO MARANHÃO

TÍTULO: ASBUILT DO PRÉDIO OCUPADO PELO RESTAURANTE CATALANA

LOGO:

Nº CONTRATADA:

RESP. TÉCNICO:

PROJETO:

FACHADAS

Nº EMAP:

DS - PI - 1215 - 0002 - R00

DATA:

NOVEMBRO 2014

ESCALA:

1/100

REVISÃO:

00

Nº PRANCHA:

06

06