



FACHADA FRONTAL

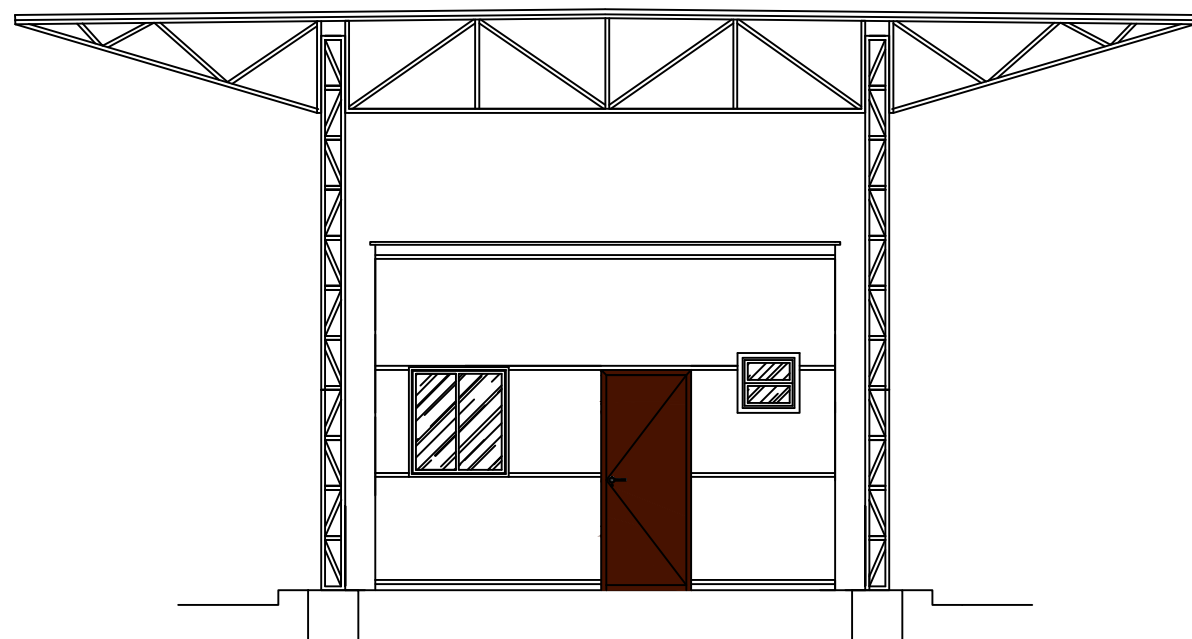

FACHADA POSTERIOR

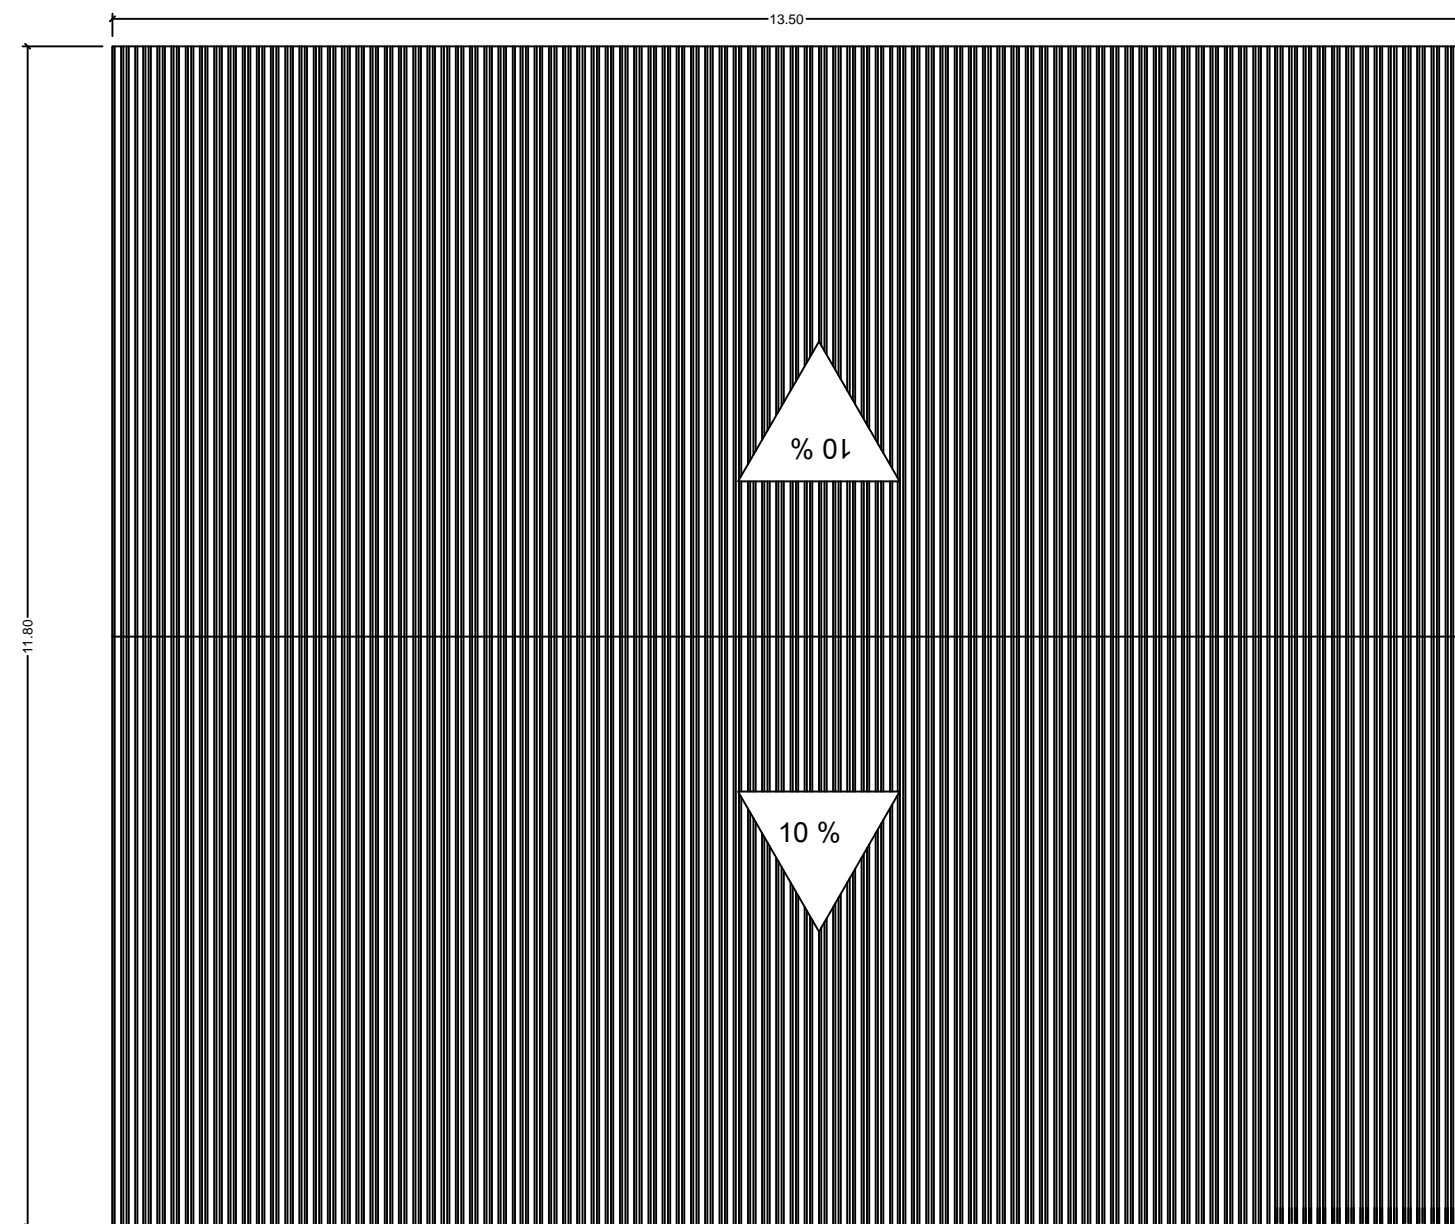

COBERTURA

COR	PENA	ESP.
1	7	0.10
2	7	0.20
3	7	0.30
4	7	0.40
5	7	0.50
6	7	0.60
7	7	0.10
8	7	0.05
252	252	0.10
253	253	0.10



EMPRESA MARANHENSE DE ADMINISTRAÇÃO PORTUÁRIA
E M A P
GOVERNO DO ESTADO DO MARANHÃO

TÍTULO: **AS BUILT SEFAZ**

LOGO:

Nº CONTRATADA:

RESP. TÉCNICO:

PROJETO:

AS BUILT SEFAZ - FACHADAS FRONTAL E POSTERIOR

Nº EMAP:

DS-PE-2105-0002-R00

DATA:

OUTUBRO 2015

ESCALA :

1/75

REVISÃO:

00

Nº PRANCHA:

03

03