


FACHADA LATERAL ESQUERDA

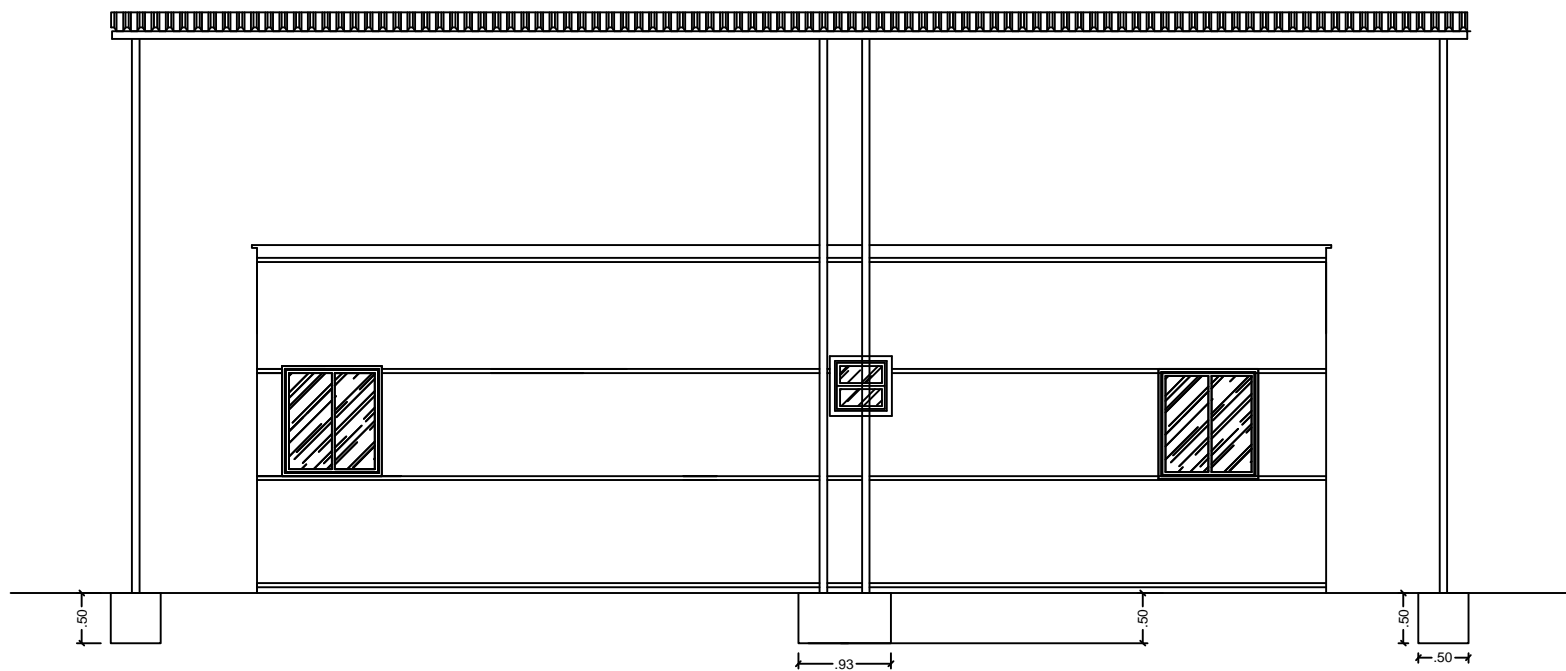

FACHADA LATERAL DIREITA

Materiais para pilares:		
Perfil U 3x1/4"	145,20 m	1080,00 Kg
Materiais para cobertura		
Perfil U 3X1/4"	91,9 m	683,88 Kg
Cabo de aço de 1/2"	36,75 m	22,97 Kg
Cabo de aço de 1/4"	67,36 m	10,5 Kg
Telha Trapezoidal 0,50 mm	160,00 m ²	729,6 Kg
Perfil U 3x1/4"	119,60 m	889,64 Kg
	Peso Total:	3.416,59 Kg

COR	PENA	ESP.
1	7	0.10
2	7	0.20
3	7	0.30
4	7	0.40
5	7	0.50
6	7	0.60
7	7	0.10
8	7	0.05
252	252	0.10
253	253	0.10



EMPRESA MARANHENSE DE ADMINISTRAÇÃO PORTUÁRIA
E M A P
GOVERNO DO ESTADO DO MARANHÃO

TÍTULO: AS BUILT SEFAZ

LOGO:

Nº CONTRATADA:

RESP. TÉCNICO:

PROJETO:

AS BUILT SEFAZ -FACHADAS LATERIAS

Nº EMAP:

DS-PE-2105-0003-R00

DATA:

OUTUBRO 2015

ESCALA :

1/75

REVISÃO:

00

Nº PRANCHA:

02

03