



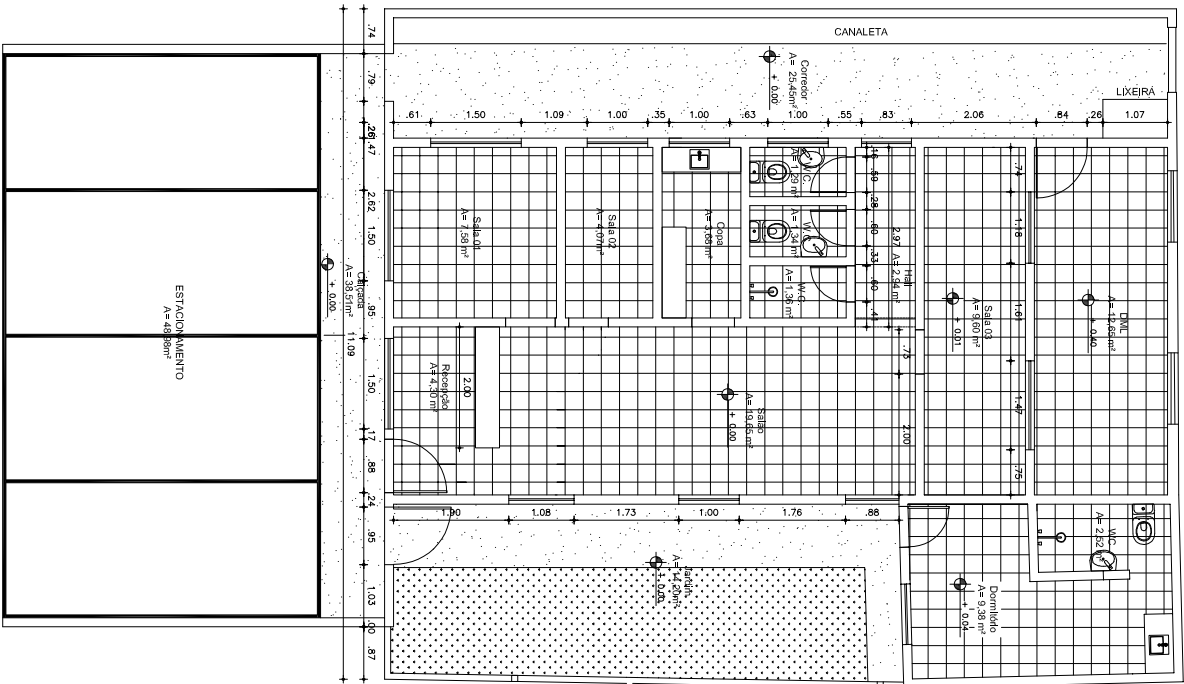

ASBUILT Edificação

Área Total: 207,27 m²

Escala: 1/125

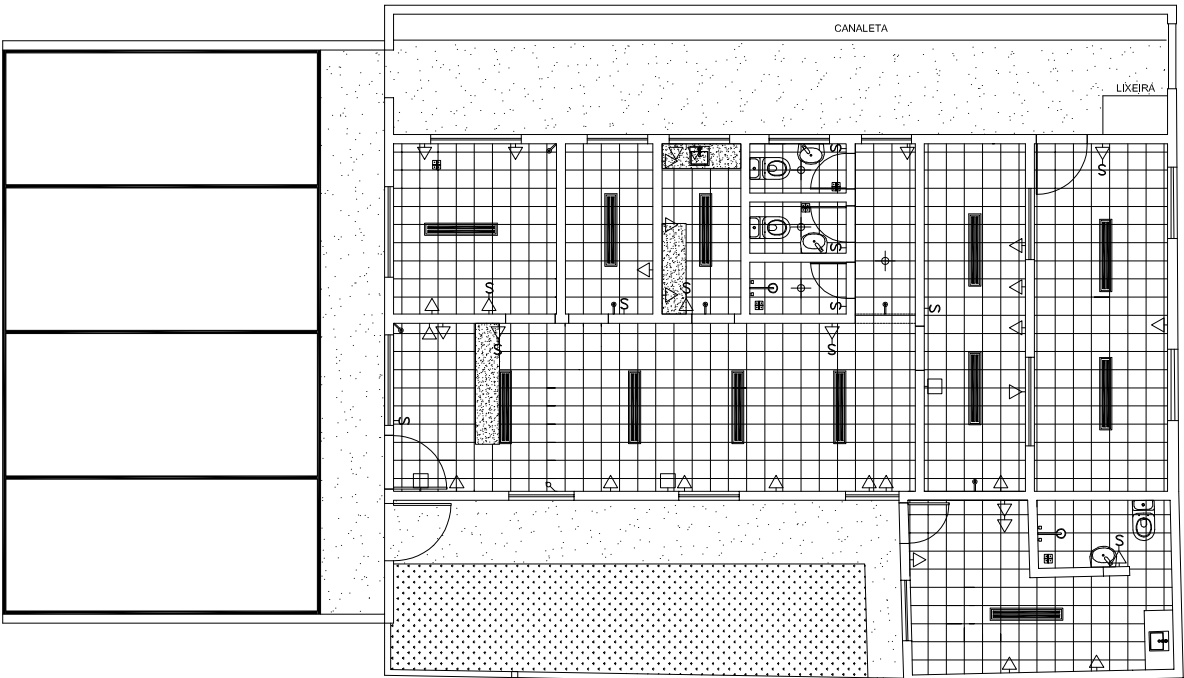

ASBUILT Locação de Pontos - Edificação

Escala: 1/125

LEGENDA

	Caixa de passagem		Luminária com um soquete
	Tomada		Luminária com dois soquetes
	Telefone / Lógico		Luminária
	Interruptor		qd. de distribuição
	Sensor de presença		Ralo
	Campanha		

PLANTA DE LOCALIZAÇÃO



0	E	04/01/2023	PAULO	ALVELINDA	ALVELINDA	APROVADO
REV.	TIPO DE EMIS.	DATA	ELABORADO POR	VERIFICADO POR	VALIDADO POR	DESCRIÇÃO DA REVISÃO
(A) PRELIMINAR (B) PARA APROVAÇÃO (C) PARA INFORMAÇÃO (D) PARA COTAÇÃO (E) APROVADO / PARA CONSTRUÇÃO (F) COMO COMPRADO (G) COMO CONSTRUÍDO (H) CANCELADO						

TÍTULO:



AS BUILT PLANTA BAIXA E LOCAÇÃO DE PONTOS EDIFICAÇÃO
AO LADO DO CENTRO DE NEGÓCIOS, LOCALIZADO NO PORTO
DO ITAQUI EM SÃO LUÍS – MA.

Nº EMAP: 2023-DS-ARQ-1001-0001 DATA: JUN/23 REVISÃO: 00

PROJETISTA: PAULO RAMOS CREA/CAU: A126754-0 Nº CONTRATADA:

RESP. TÉCNICO: PAULO RAMOS CONTRATADA: ESCALA : INDICADA Nº PRANCHA: 01/01