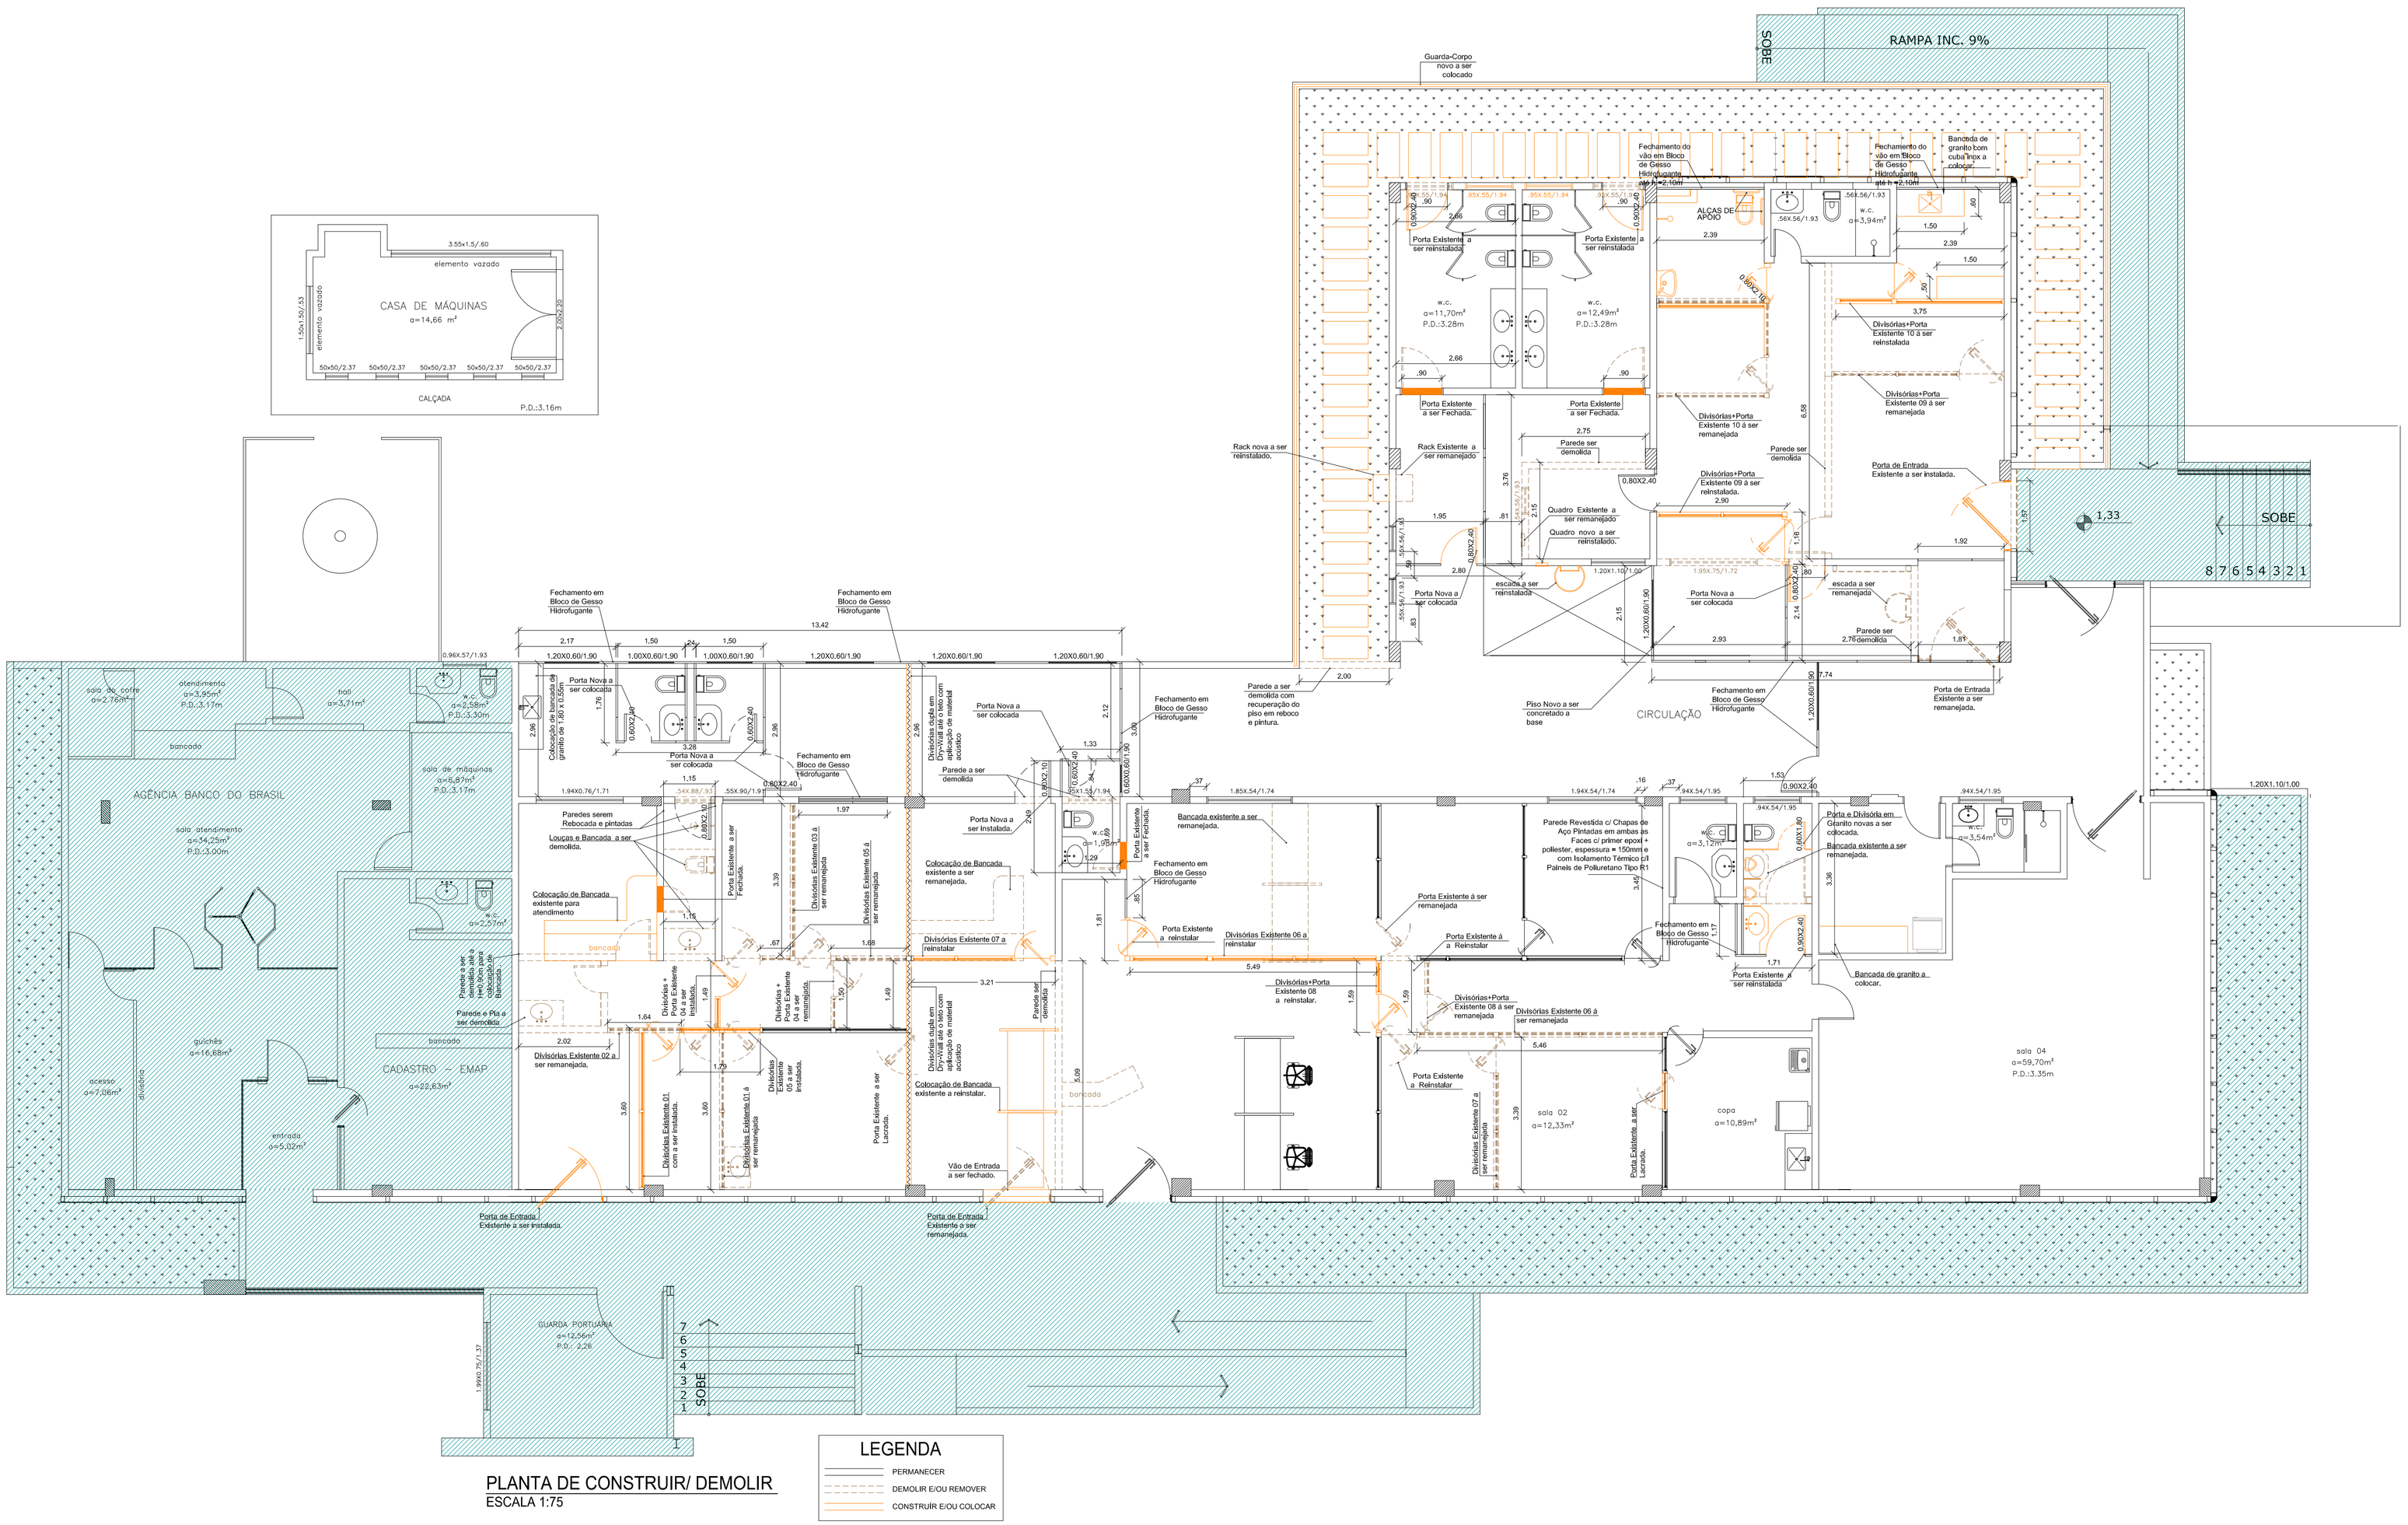

PLANTA DE CONSTRUIR/ DEMOLIR
ESCALA 1:75

QUADRO DE REVISÕES

REV.	EMIS.	DATA	ELABORADO	VERIFICADO	APROVADO	POR	DATA VALIDADO	DESCRIÇÃO DAS REVISÕES
01	B	22/04/15	LUCÍDIO	CÂMARA		CÂMARA	24/04/2015	PARA APROVAÇÃO
00	A	26/02/15	LUCÍDIO	CÂMARA		CÂMARA	27/02/2015	PRELIMINAR

TIPO DE EMISSÃO

(A) PRELIMINAR
(B) PARA APROVAÇÃO
(C) PARA INFORMAÇÃO
(D) PARA COTAÇÃO
(E) APROVADO / PARA CONSTRUÇÃO
(F) COMO COMPRADO
(G) COMO CONSTRUIDO
(H) CANCELADO

EMPRESA MARANHENSE DE ADMINISTRAÇÃO PORTUÁRIA
E M A P
GOVERNO DO ESTADO DO MARANHÃO

TÍTULO: CONTRATAÇÃO DE EMPRESA PARA EXECUÇÃO DE SERVIÇOS DE REFORMA E AMPLIAÇÃO NA PORTARIA DE ACESSO NORTE, LOCALIZADO NO PORTO DO ITAQUI SÃO LUÍS - MA

LOGO:
PROJETO: PLANTA DE DEMOLIR/CONSTRUIR
Nº CONTRATADA:
Nº EMAP: DS-PI-1107-0004-R01
ESCALA: 1/75
Nº PRANCHA: 04/08
RESP. TÉCNICO:
DATA: MARÇO 2015
REVISÃO: 01